


KLADČSKÉ SCHÉMA BEZ MĚŘITKA

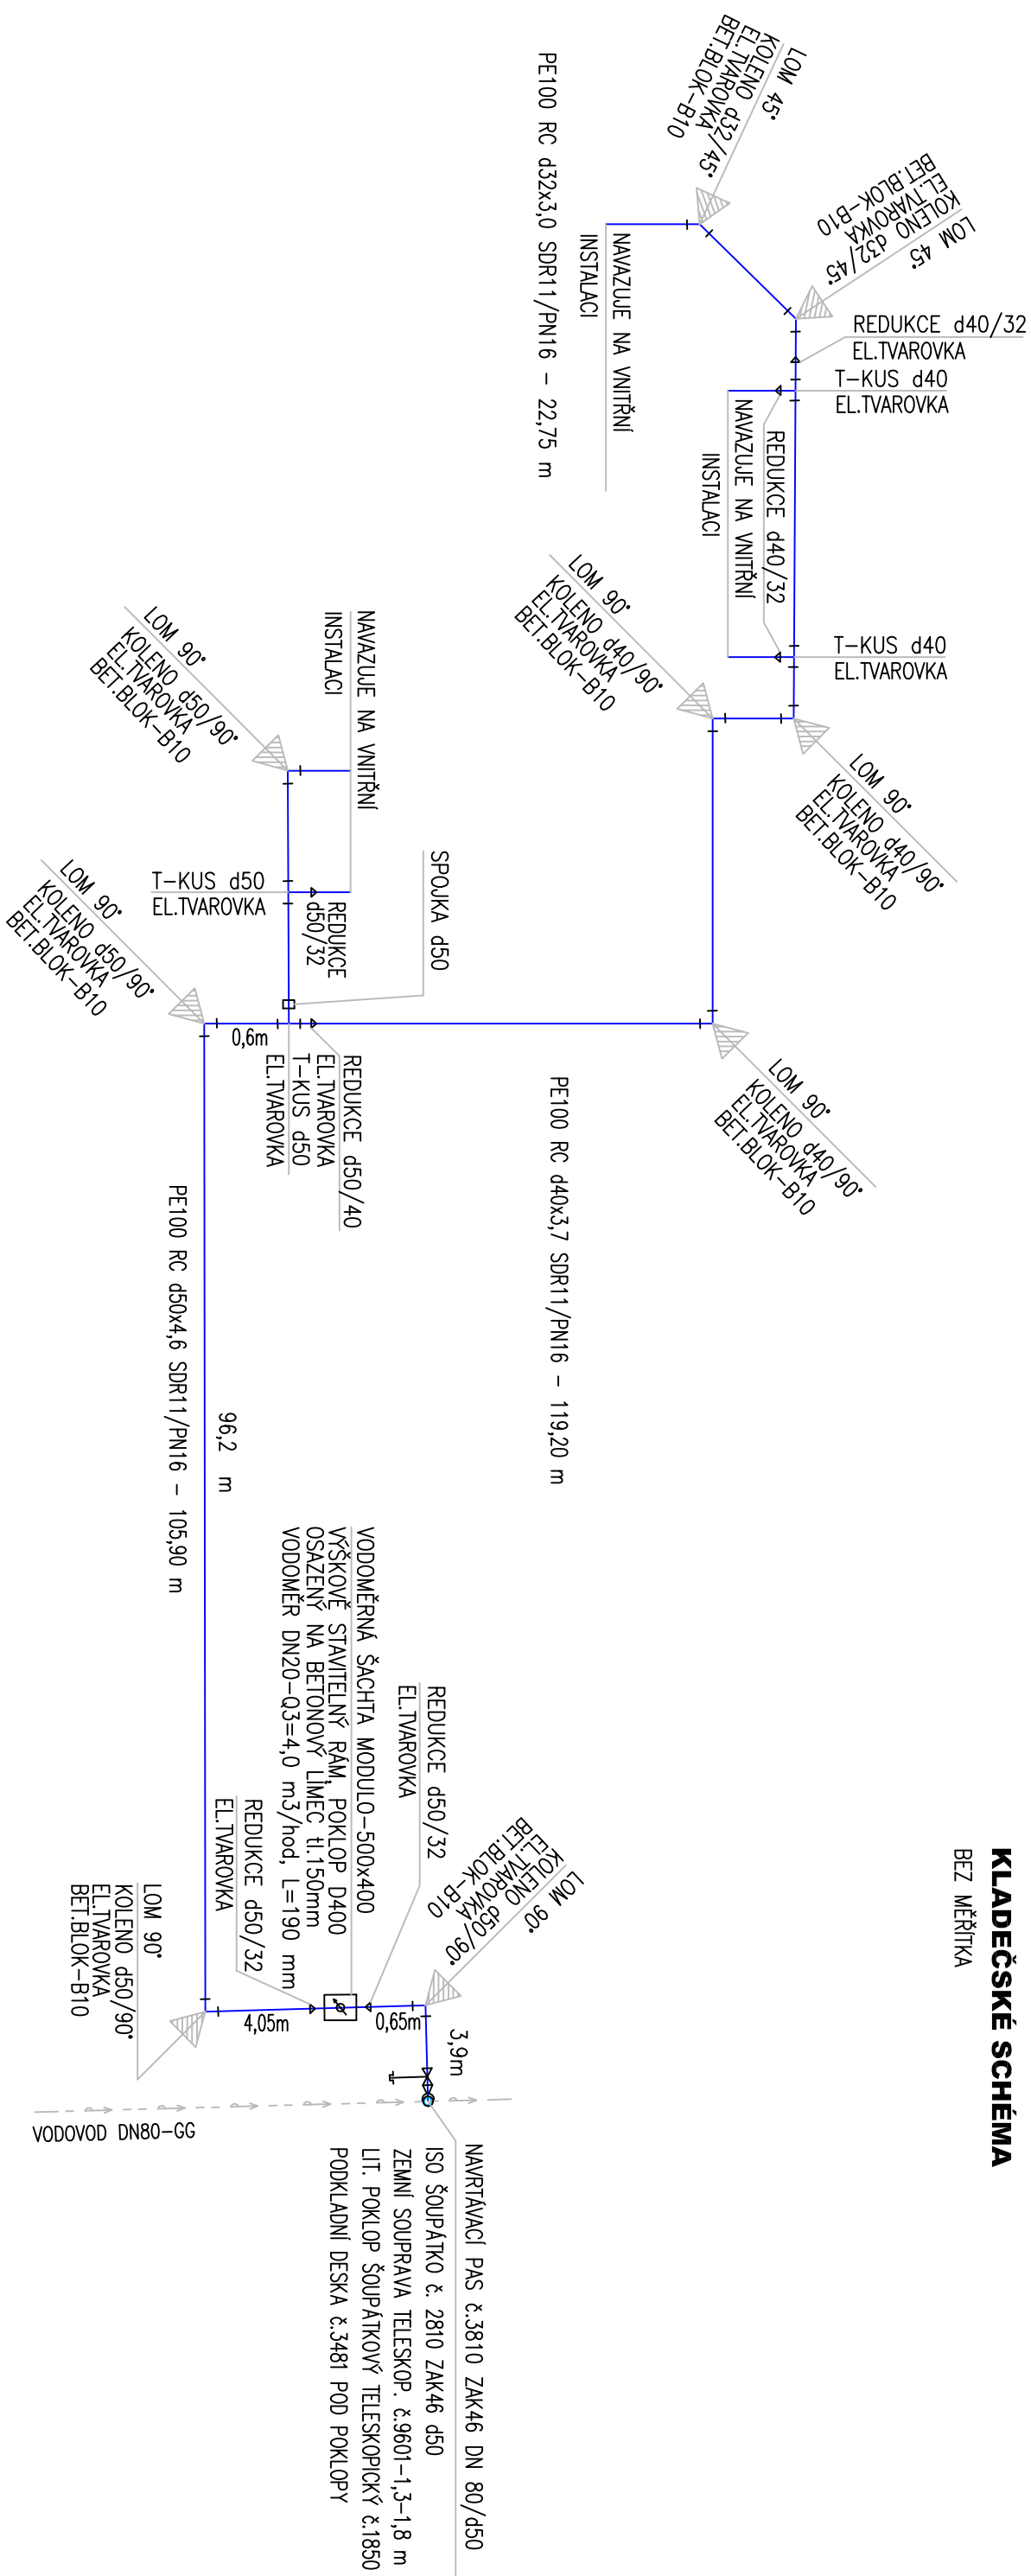

BEZE ZMĚN

Stupeň projektové dokumentace:		Projektant stavby:	
DOKUMENTACE SKUTEČNÉHO PROVEDENÍ STAVBY			
Nositel díkolu	Projektant, profese	Vypracoval	
ING. DVORSKÝ VILÉZSLAV	Bc. Michal Staněk	ŠVIHELOVÁ BOŽENA	
Investor stavby: /		Statutární město Opava	
Místo stavby:	parc.č. 1959/19, k.ú. Opava – Předměstí	Datum SRPEN 2023	
Název zakázky:		Č. zakázky	285/22
Zimní stadion - náhradní ledová plocha Opava		Měřítko	
		Č. výkresu	Paré č.
		105	