


MÍSTO, OBEC	OPAVA –PŘEDMĚSTÍ (711578)
KULTURA POVRCHU	ROSTLÝ TERÉN – TRÁVA
ČÍSLO PARCELNÍ	1959/19

OZNAČENÍ ŠACHET

Šd3

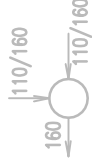

POMĚRY SMĚRU

VŠ1



Šd1, Šd2



	OPAVA –PŘEDMĚSTÍ (711578)
	ROSTLÝ TERÉN – TRÁVA
	1959/19

	OPAVA –PŘEDMĚSTÍ (711578)
	ROSTLÝ TERÉN – TRÁVA
	1959/19

Šd4



Šd5



Šd6



Šd7



	OPAVA –PŘEDMĚSTÍ (711578)
	ROSTLÝ TERÉN – TRÁVA
	1959/23


VŠ2



PODÉLNÝ PROFIL

SO 04 KANALIZACE DEŠŤOVÁ

PVC-KG-110 SN4 – 10,0 m  
PVC-KG-150 SN8 – 10,0 m  
PVC-KG-200 SN8 – 10,0 m

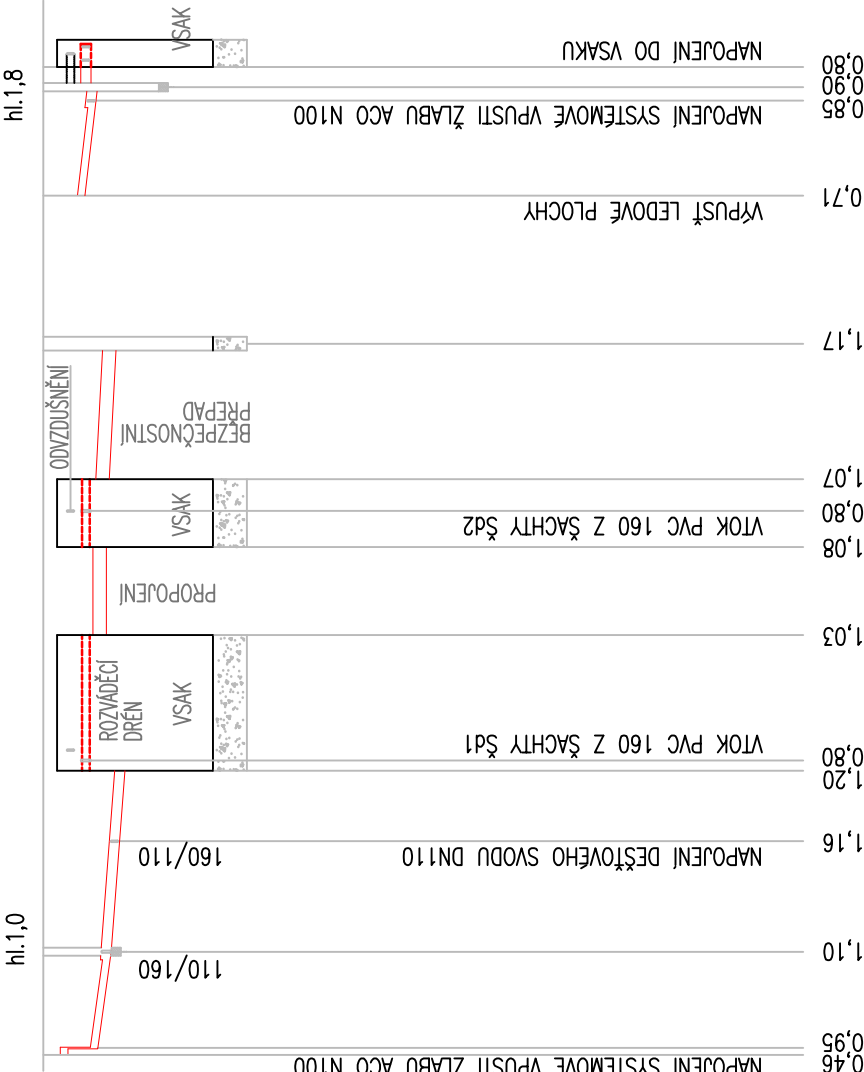

MĚŘÍTKO: 1:500  
DĚLKY: 1:500  
VÝŠKY: 1:100

HLOUBKA VÝKOPU OD TERÉNU

DNO VÝKOPU

KÓTA TERÉNU

DNO POTRUBÍ

S.R 234,00


STANIČENÍ V KM, M

MATERIÁL, PROFIL,	KG110-SN4	PVC-KG-160 SN8	KG200-SN8
DĚLKA – M, SPÁD – ‰	7,0–18‰	13,95m	7‰
KAPACITA-I/s, RYCHLOST-m/s, 100% PLNĚNÍ	6,8–0,80	19,0 I/s	1,04 m/s

KG110	KG160
8,0–20‰	1,5–5‰
11,9–1,41	

KG110-5,5	PVC-KG-160 SN8	KG200-SN8
37,15m	10‰	30,05m
8,3–0,97	23,0 I/s	34,3 I/s

VSÁK	KG200-SN8
10,0m	5‰
28,7–1,00	

Stupeň projektové dokumentace:				Projektant stavby:			
DOKUMENTACE SKUTEČNÉHO PROVEDENÍ STAVBY				<div></div> <div>DAF-PROJEKTS, s.r.o. Hornopolská 131/12 702 00 Ostrava – Moravská Ostrava</div>			
Nositel úkolu		Projektant, profese		Vypracoval		tel: 605 297 445 605 297 446 dvoraky@daf-projekt.cz lancova@daf-projekt.cz	
ING. DVORSKÝ JEŽSLAV		Bc. Michal Staněk		ŠVHELOVÁ BOŽENA			
Investor stavby:		Statutární město Opava					
Místo stavby:		parc.č. 1959/19, k.ú. Opava – Předměstí		Datum		SRPEN 2023	
Název zakázky:				č. zakázky		285/22	
Zimní stadion - náhradní ledová plocha Opava				Měřítko			
				č. výkresu		Paré č.	
				101			
SO 04 - PODÉLNÉ PROFILY DEŠŤOVÉ KANALIZACE							

BEZE ZMĚN

VZOROVÝ PŘÍČNÝ ŘEZ

GRAVITAČNÍ KANALIZACE

BEZ MĚŘÍTKA

