


PŮDORYS

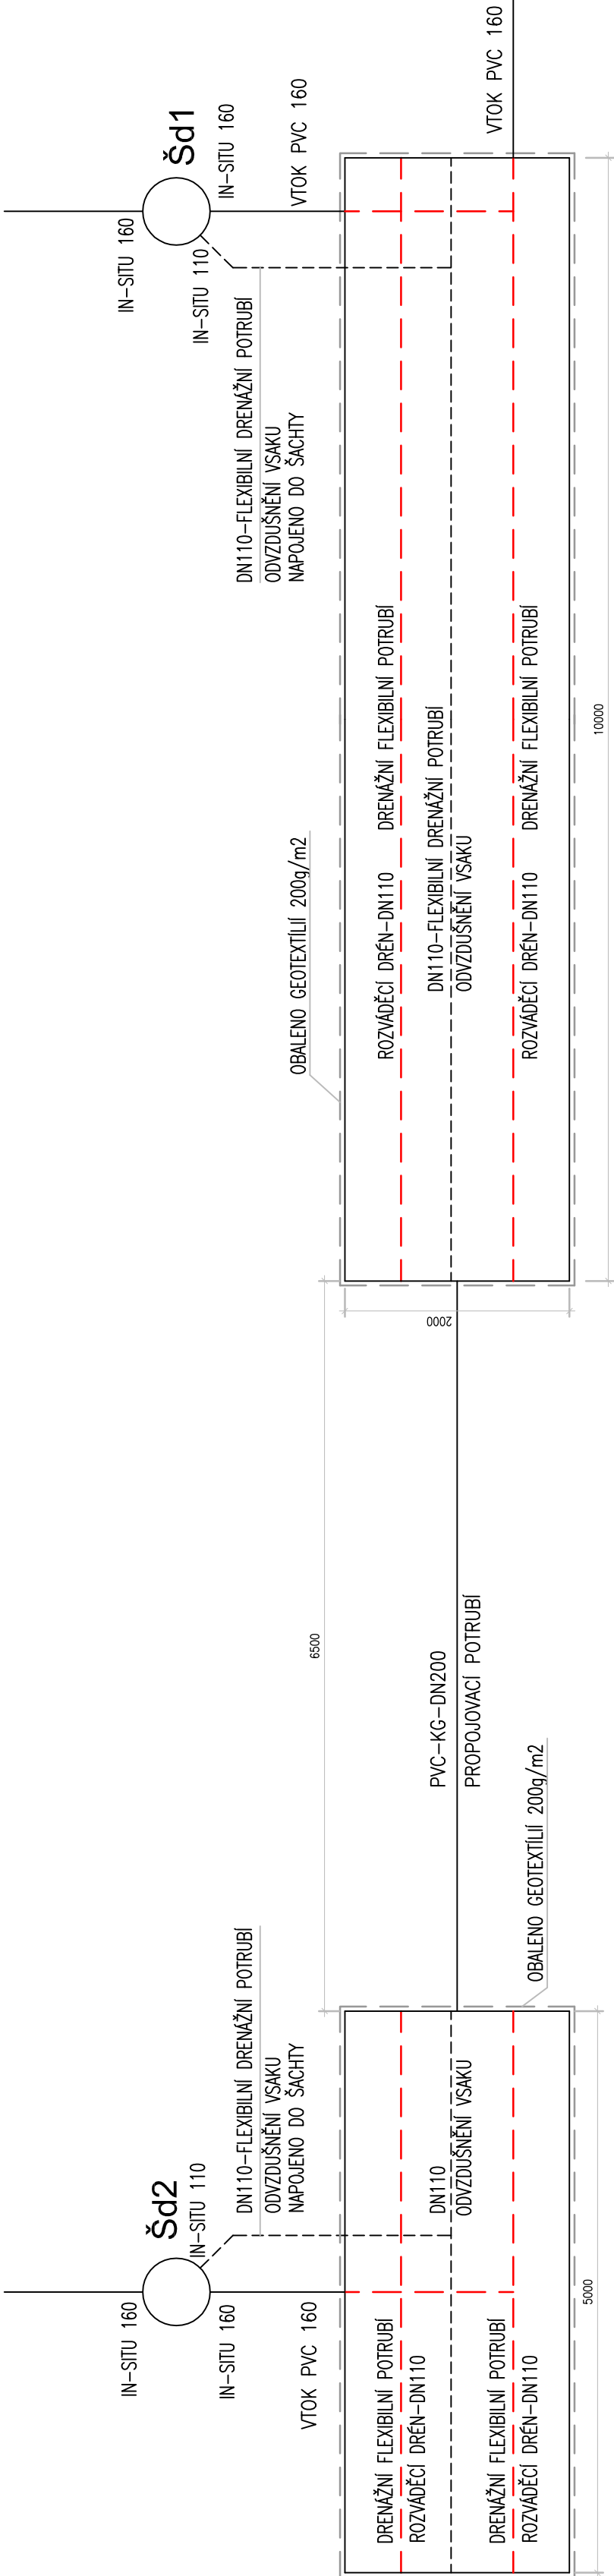


PŮDORYSNÁ VSAKOVACÍ PLOCHA VSAKU 10x2 + 5x2 = 30,0 m²
PŮDORYSNÁ VSAKOVACÍ PLOCHA ŠACHTY VŠ1 6,25 m²
CELKOVÁ PŮDORYSNÁ VSAKOVACÍ PLOCHA 36,25 m²


CELKOVÝ OBJEM VSAKU – VYSYPANÝ KAMENIVEM fr. 32–63
10x2x2,3 + 5x2x2,3 = 69,0 m³
RETENČNÍ OBJEM VSAKU 69,0 x 0,4 = 27,60 m³
RETENČNÍ OBJEM ŠACHTY VŠ1 3,35 m³
CELKOVÝ RETENČNÍ OBJEM 30,95 m³

PODÉLNÝ ŘEZ

PŘÍČNÝ ŘEZ

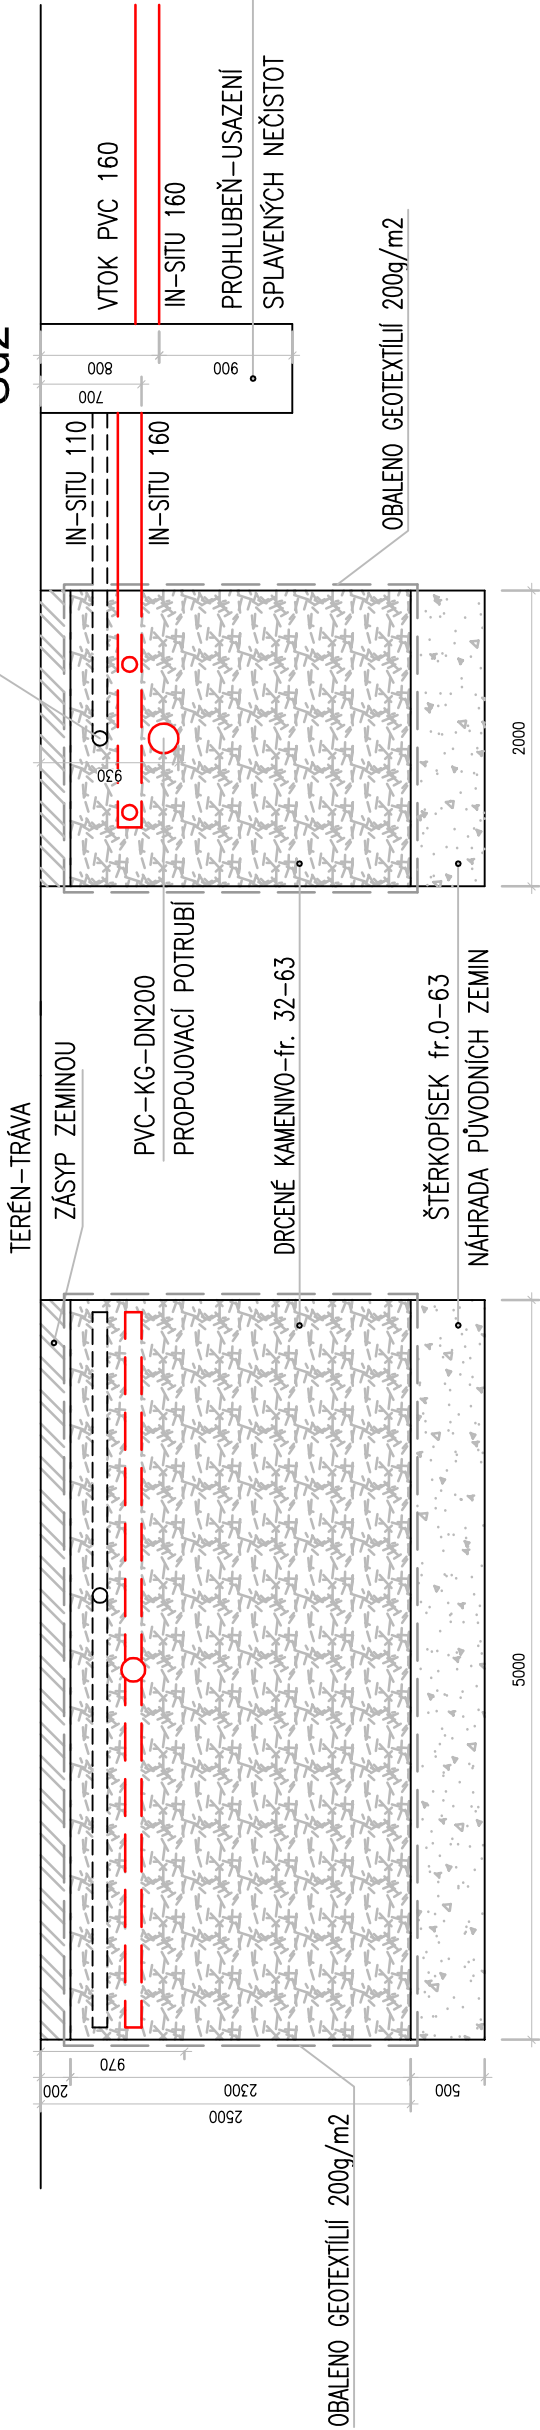

BEZE ZMĚN

Stupeň projektové dokumentace:				Projektant stavby:	
DOKUMENTACE SKUTEČNÉHO PROVEDENÍ STAVBY				 <div>Daf-PROJEKTS, s.r.o. Hornopole 131/12 702 00 Ostrava – Moravská Ostrava tel: 605 297 445 605 297 446 dvorsky@daf-projekt.cz lancova@daf-projekt.cz</div>	
Nositel úkolu	Projektant, profese	Vypracoval		Datum	SRPEN 2023
ING. DVORSKÝ VĚZSLAV	Bc. Michal Staněk	ŠVIHELOVÁ BOŽENA		Č. zakázky	285/22
Investor stavby:	Statutární město Opava			Měřítko	1 : 50
Místo stavby:	parc.č. 1959/19, k.ú. Opava – Předměstí			Č. výkresu	Paré č.
Název zakázky:					
Zimní stadion - náhradní ledová plocha Opava				102	
SO 04 - VSAKOVACÍ OBJEKT - 1					