

MÍSTO, OBEC	OPAVA – PŘEDMĚSTÍ (711578)	
KULTURA POVRCHU	KOMUNIKACE – ASFALT	
ČÍSLO PARCELNI	1947/8	1958/2 1959/19

OZNAČENÍ ŠACHETI

POMĚRY SMĚR

PODÉLNÝ PROFIL

KANALIZAČNÍ PŘÍPOJKA

PVC-KG-150 SN8 - 10,0 m

ARFÁI OVÁ KANAI 7ACF

PVC-KG-150 SN8 - 7,75 m

PVC-KG-150 SN8 - 47,295 m


PE 100 RC- ϕ 63x5.8 – VÝTLAK Z ČŠ – 159.145 m

ČŠ - AS PUMP 1770/2500 EO/PB

MĚŘÍTKO:

DÉLKY: 1:50


WÄSKY: 1:100

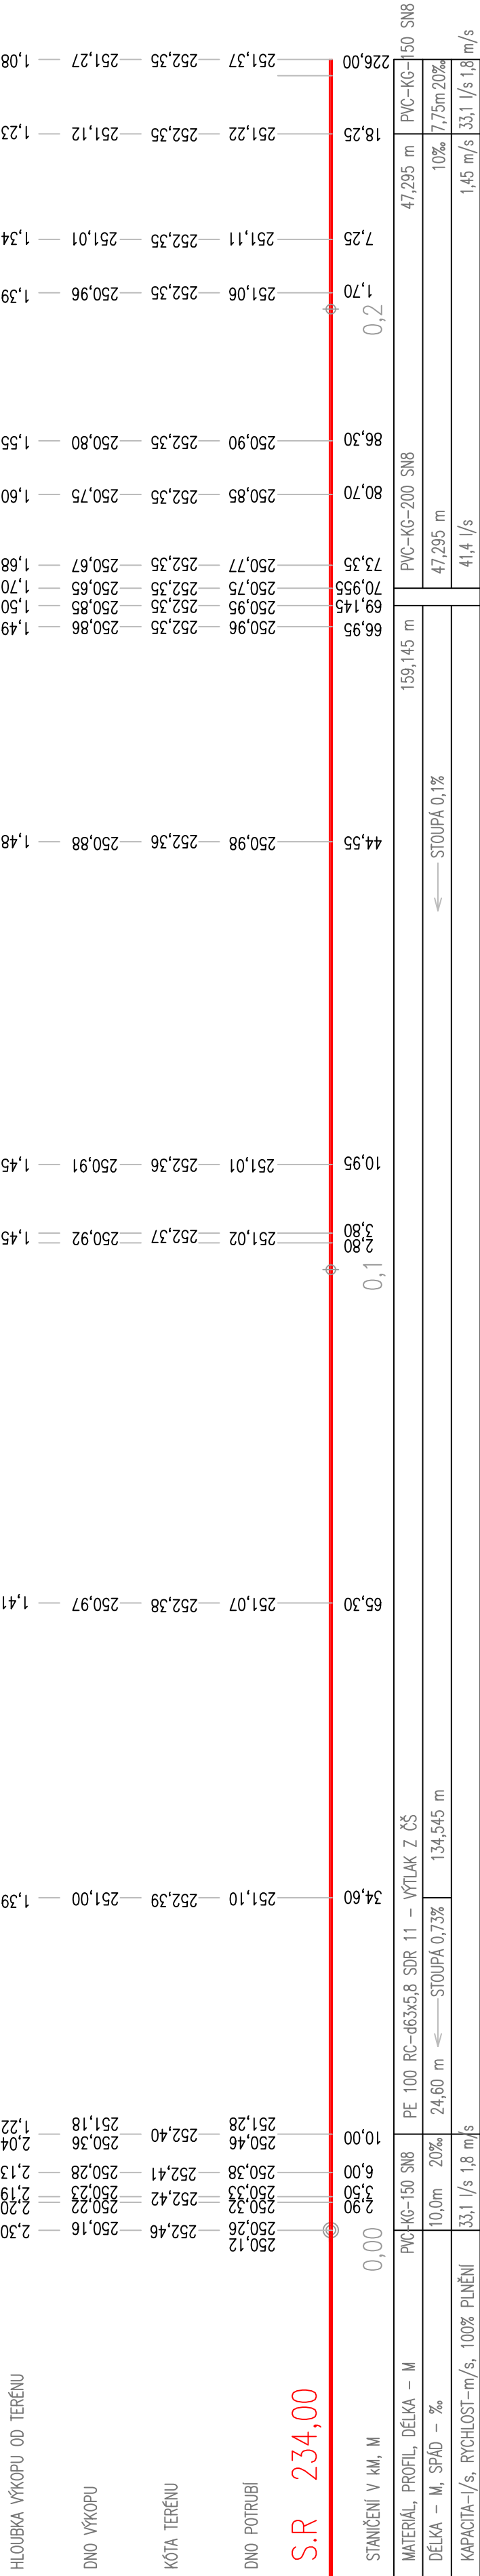

VZOROVÝ PŘÍČNÝ ŘEZ

GRAVITAČNÍ KANALIZACE


BEZ MĚŘÍTKA

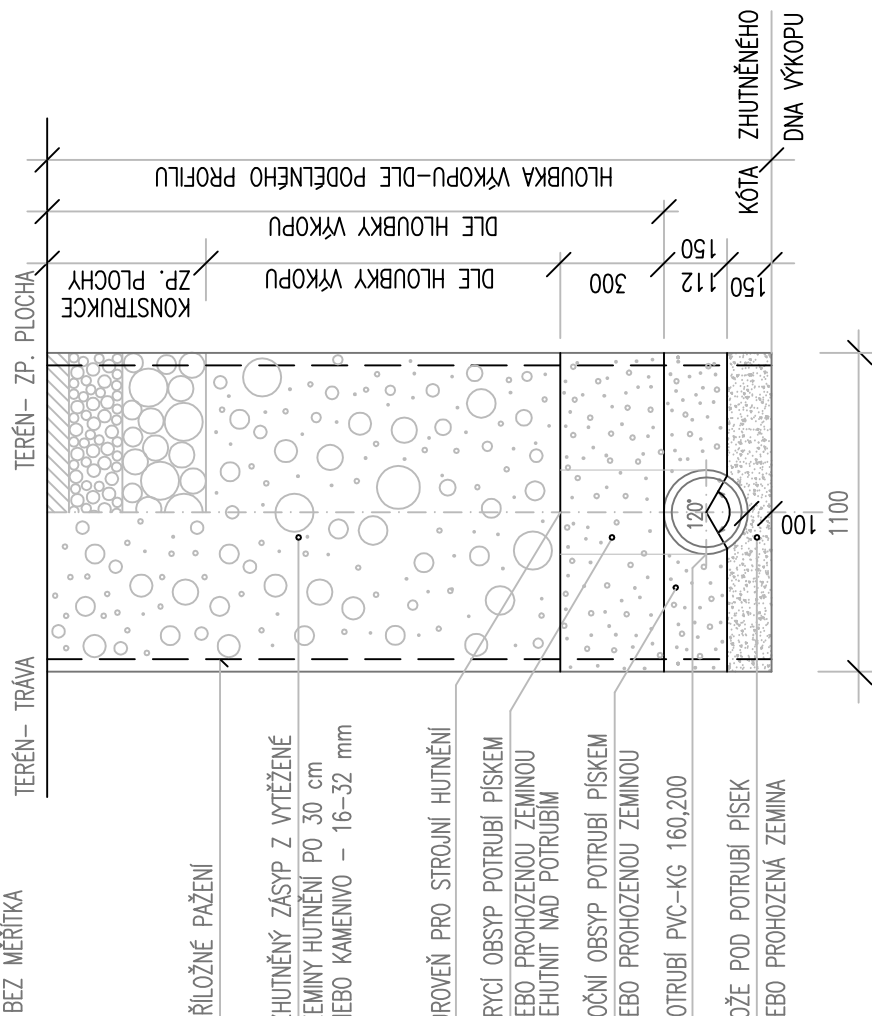


VZOROVÝ PŘÍČNÝ ŘEZ - POTRUBÍ PE

WÝTLAK Z ČŠ

BEZ MĚŘÍTKA

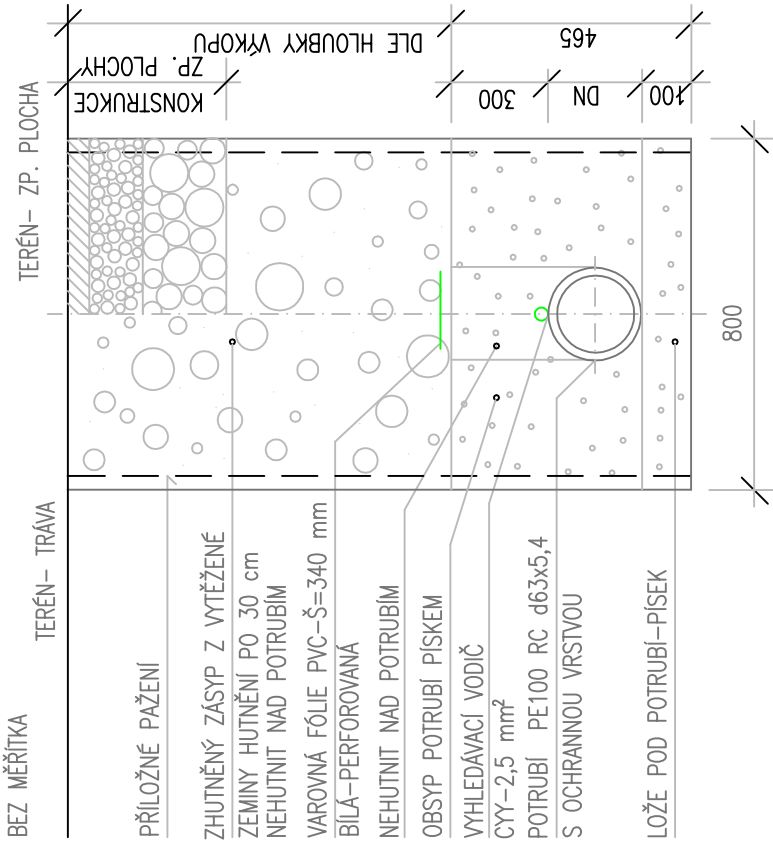


DETAIL NAPOJENÍ PŘÍPOJKY

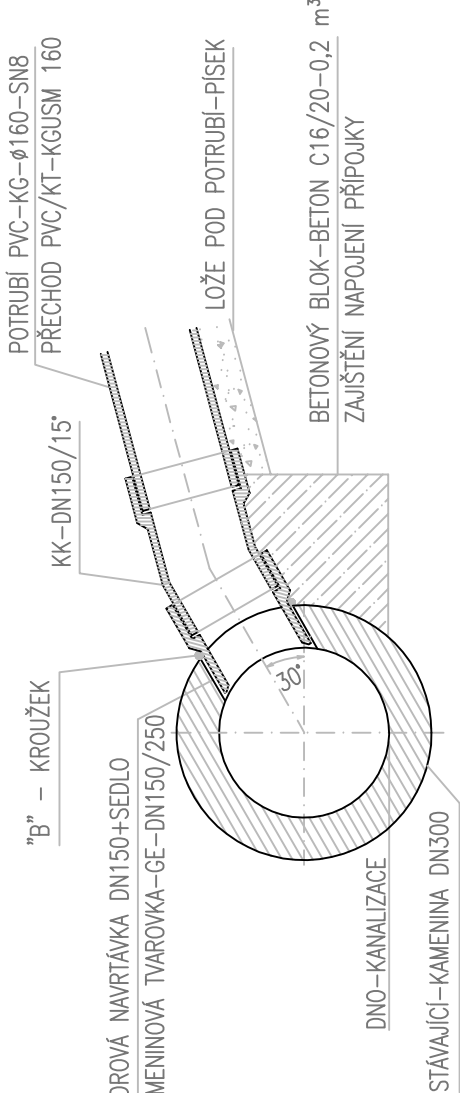

ŘEZ A-A

ČHMA III OŽENÍ ROZVODŮ VE SPOLEČNÉM VÝKOPU

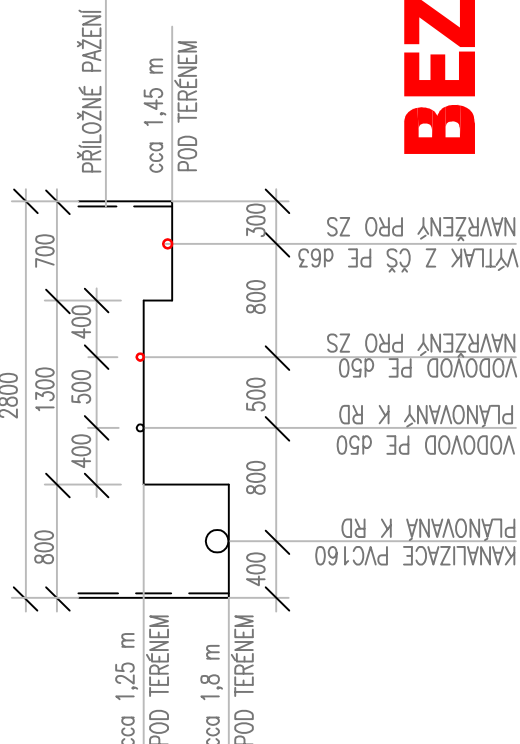

BEZE ZMĚN

DOKUMENTACE SKUTEČNÉHO PROVEDENÍ STAVBY			Projektant stavby:	
Služba projektové dokumentace:			Daf - projekty s.r.o. Hornopůl 131/12 Město Havířov Město Opava	
Nositel díkolu	Projektant, profese	Vypracoval	tel: 605 287 445 605 287 446 avorský@daf - projekty.cz lanovadaf - projekt.cz	
ING. DVORSKÝ VĚZSLAV	Bc. Michal Staněk	ŠVIHELŮVÁ BOŽENA		
Ing. J. J.				
Investor stavby:	Statutární město Opava		Datum	
Místo stavby:	parc.č. 1959/19, k.ú. Opava – Předměstří		Č. zakázky	
Název zakázky:			285/22	
Zimní stadion - náhradní ledová plocha Opava			Měřítko	
			Č. výkresu	
S003 - PODELNÝ PROFIL KANALIZAČNÍ PŘÍPOJKY			Paré č.	
			101	