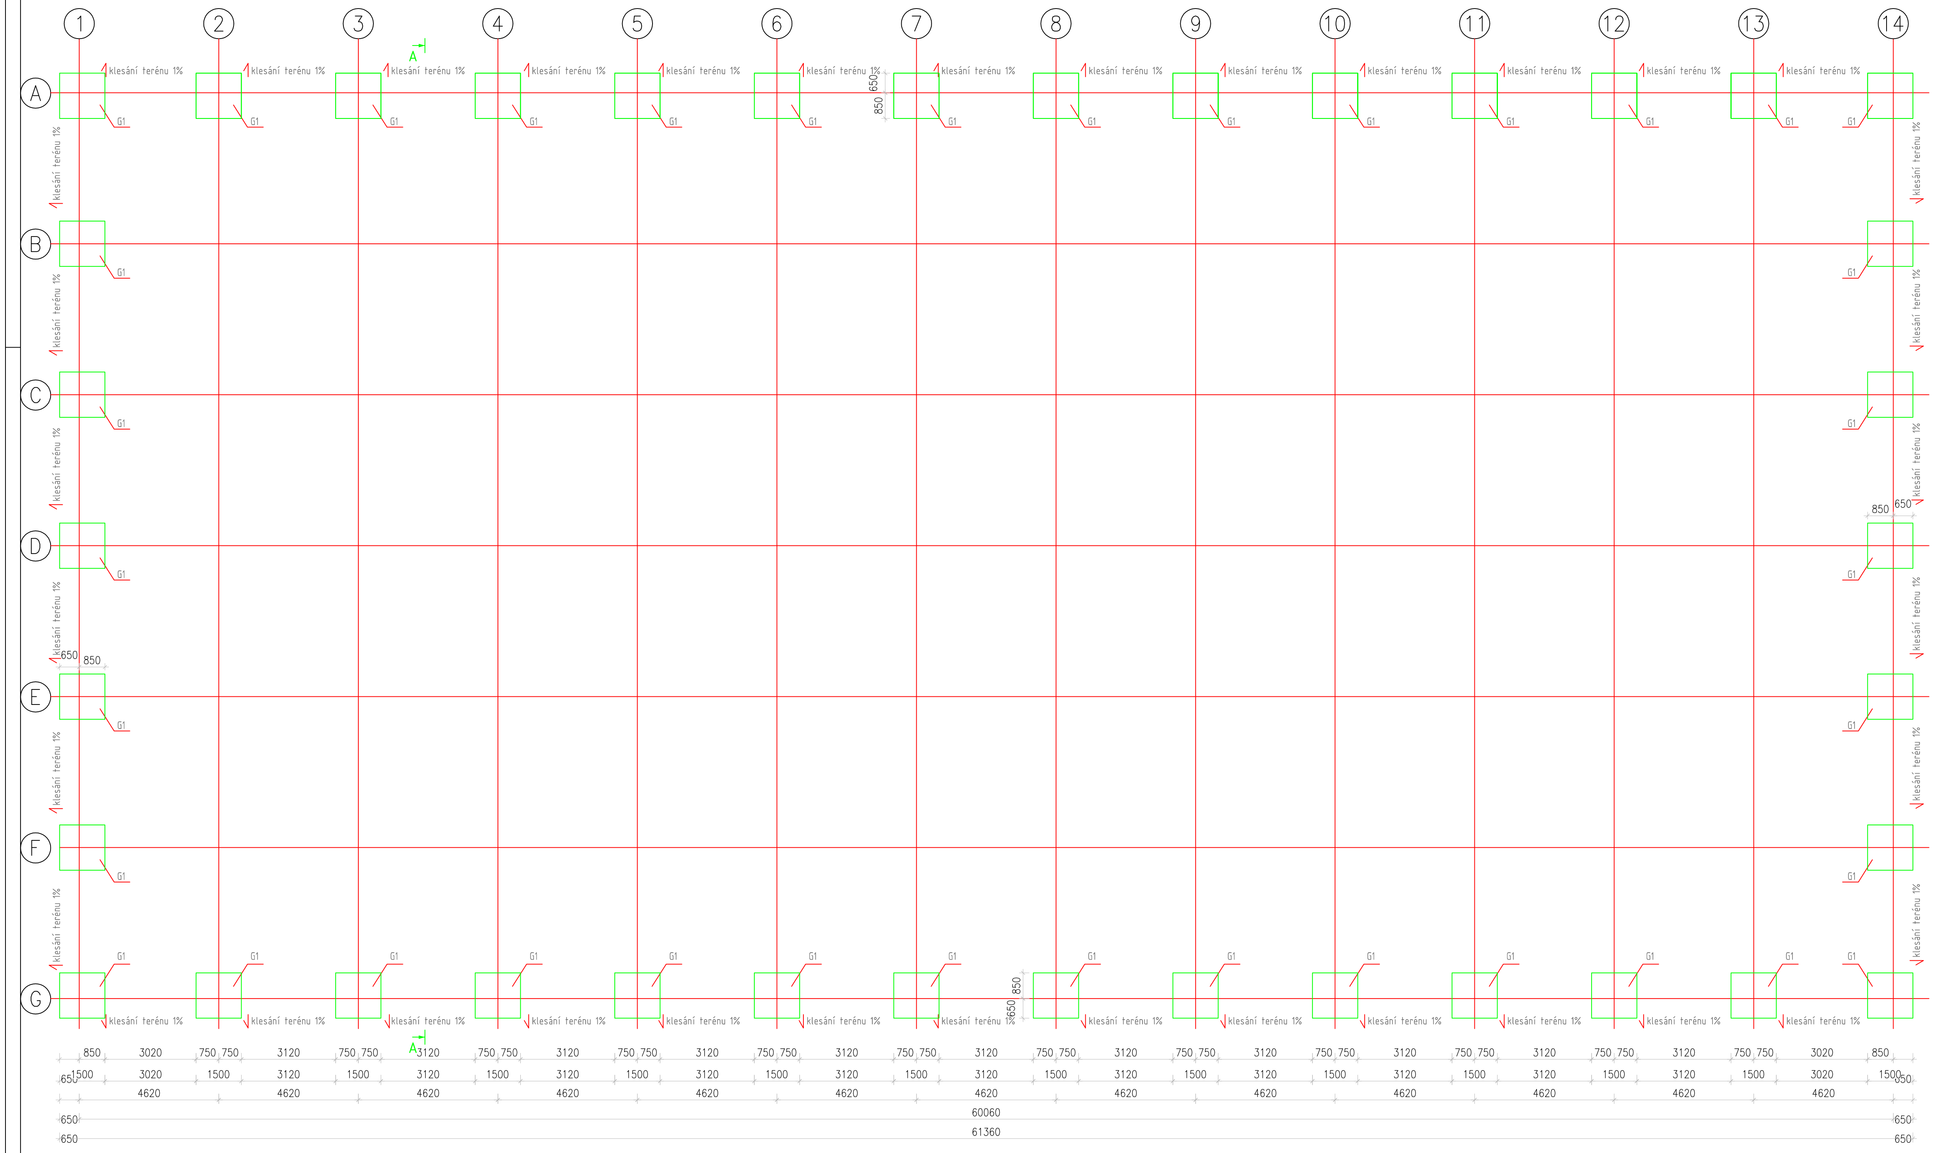

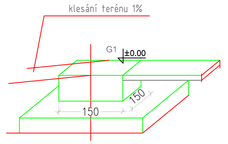

SEZNAM KONSTRUKČNÍCH POLOŽEK

POL 1	VAZNICE
POL 1.1	Vaznice hřebenová 80x80x6mm, Hliník EN-AW 6005T6
POL 1.2	Vaznice středová 130x67,5x3mm, Hliník EN-AW 6005T6
POL 1.3	Vaznice okapní 105x105x3mm, Hliník EN-AW 6005T6
POL 2	RÁM OPAKOVATELNÝ
POL 2.1	Vsázka ocelová hřebenová 200x120x5mm, Ocel S355J2H
POL 2.2	Zástrčka 260x132x4/6mm, Hliník EN-AW 6005T6
POL 2.3	Vsázka ocelová okapní 200x120x5mm, Ocel S355J2H
POL 2.4	Sloup 260x132x4/6mm, Hliník EN-AW 6005 T6
POL 2.5	Vsázka ocelová 200x120x5mm, Ocel S355J2H
POL 2.6	Legovaný plech 650x400x15, Ocel S355J2H
POL 2.7	Trám napínací, Ocel S235JRH
POL 3	RÁM VRCHOLOVÝ
POL 3.1	Sloup vrcholový 260x132x4/6mm, Hliník EN-AW 6005T6
POL 3.2	Zástrčka 260x132x4/6mm, Hliník EN-AW 6005T6
POL 3.3	Sloup vrcholový 230x110x3, Hliník EN-AW 6005T6
POL 3.4	Sloup vrcholový 256x130x3/4mm, Hliník EN-AW 6005T6
POL 3.5	Trám vrcholový 105x105x3mm, Hliník EN-AW 6005T6
POL 4	KONCENTRACE
POL. 4.1.1	Linie napínače hora
POL. 4.1.2	Linie napínače spodek
POL. 4.1.3	Táhlo napínačů
POL. 4.2.1-4.2.2	Koncentrace střešní příční
POL. 4.3.1-4.3.2	Vertikální koncentrace podélné boční stěny
POL 5	DOPLŇKOVÉ PRVKY
POL 5.1	Sloup 100x100x4mm, Ocel S235JRH
POL 5.2	Trám vrcholový 100x100x4mm, Ocel S235JRH
POL 5.3	Trám vrcholový 80x80x3mm, Ocel S235JRH
POL 5.4	Sloup, Ocel S355J2H
POL 5.5	Trám, Ocel S355J2H

Schéma základny ukazuje vkládané hlavy kotevních prvků s rozměry přizpůsobenými potřebám kotvení pomocí chemických kolíků. Hloubka kotvení musí být přizpůsobena místní zóně mrazu. Třída pro konstrukční beton: nesmí být menší než C20/25

Koncentrace - WStix36+PP, podle EN 12385-4
průřezy jsou vybírány individuální podle velikostí působících sil. Atesty jsou v archivu dodavatele haly *PROTAN ELMARK*

Střecha - polyesterový materiál povrstvený pvc
Bočnice - polyesterový materiál povrstvený pvc
Barvy:
Střecha - bila barva
Stěny - bila barva

Materiály:
Hliník EN-AW 6005T6
Ocel S235JRH
Ocel S355J2H

PROTAN ELMARK

BEZE ZMĚN

... ± 0,000 = ÚROVEŇ PODLAHY 1.NP

Stupeň projektové dokumentace:

DOKUMENTACE SKUTEČNÉHO PROVEDENÍ STAVBY

Nositel úkolu	Projektant. profese	Vypracoval
ING. DVORSKÝ VRATISLAV	Bc. Michal Staněk	Bc. Michal Staněk

Investor stavby: Statutární město Opava

Místo stavby: parc.č. 1959/19, k.ú. Opava – Předměstí

Název zakázky:

Zimní stadion - náhradní ledová plocha Opava

Výkres: SCHÉMA KOTVENÍ STANU

Projektant stavby:

DaF–PROJEKTA,r.o.
Hornopolní 131/12
702 00 Ostrava–
–Moravská Ostrava
tel: 605 297 445
605 297 446
dvorsky@daf–projekt.cz
koncova@daf–projekt.cz

Datum	SRPEN 2023
Č. zakázky	285/22
Měřítko	1:100
Č. výkresu	Paré č.
D	06