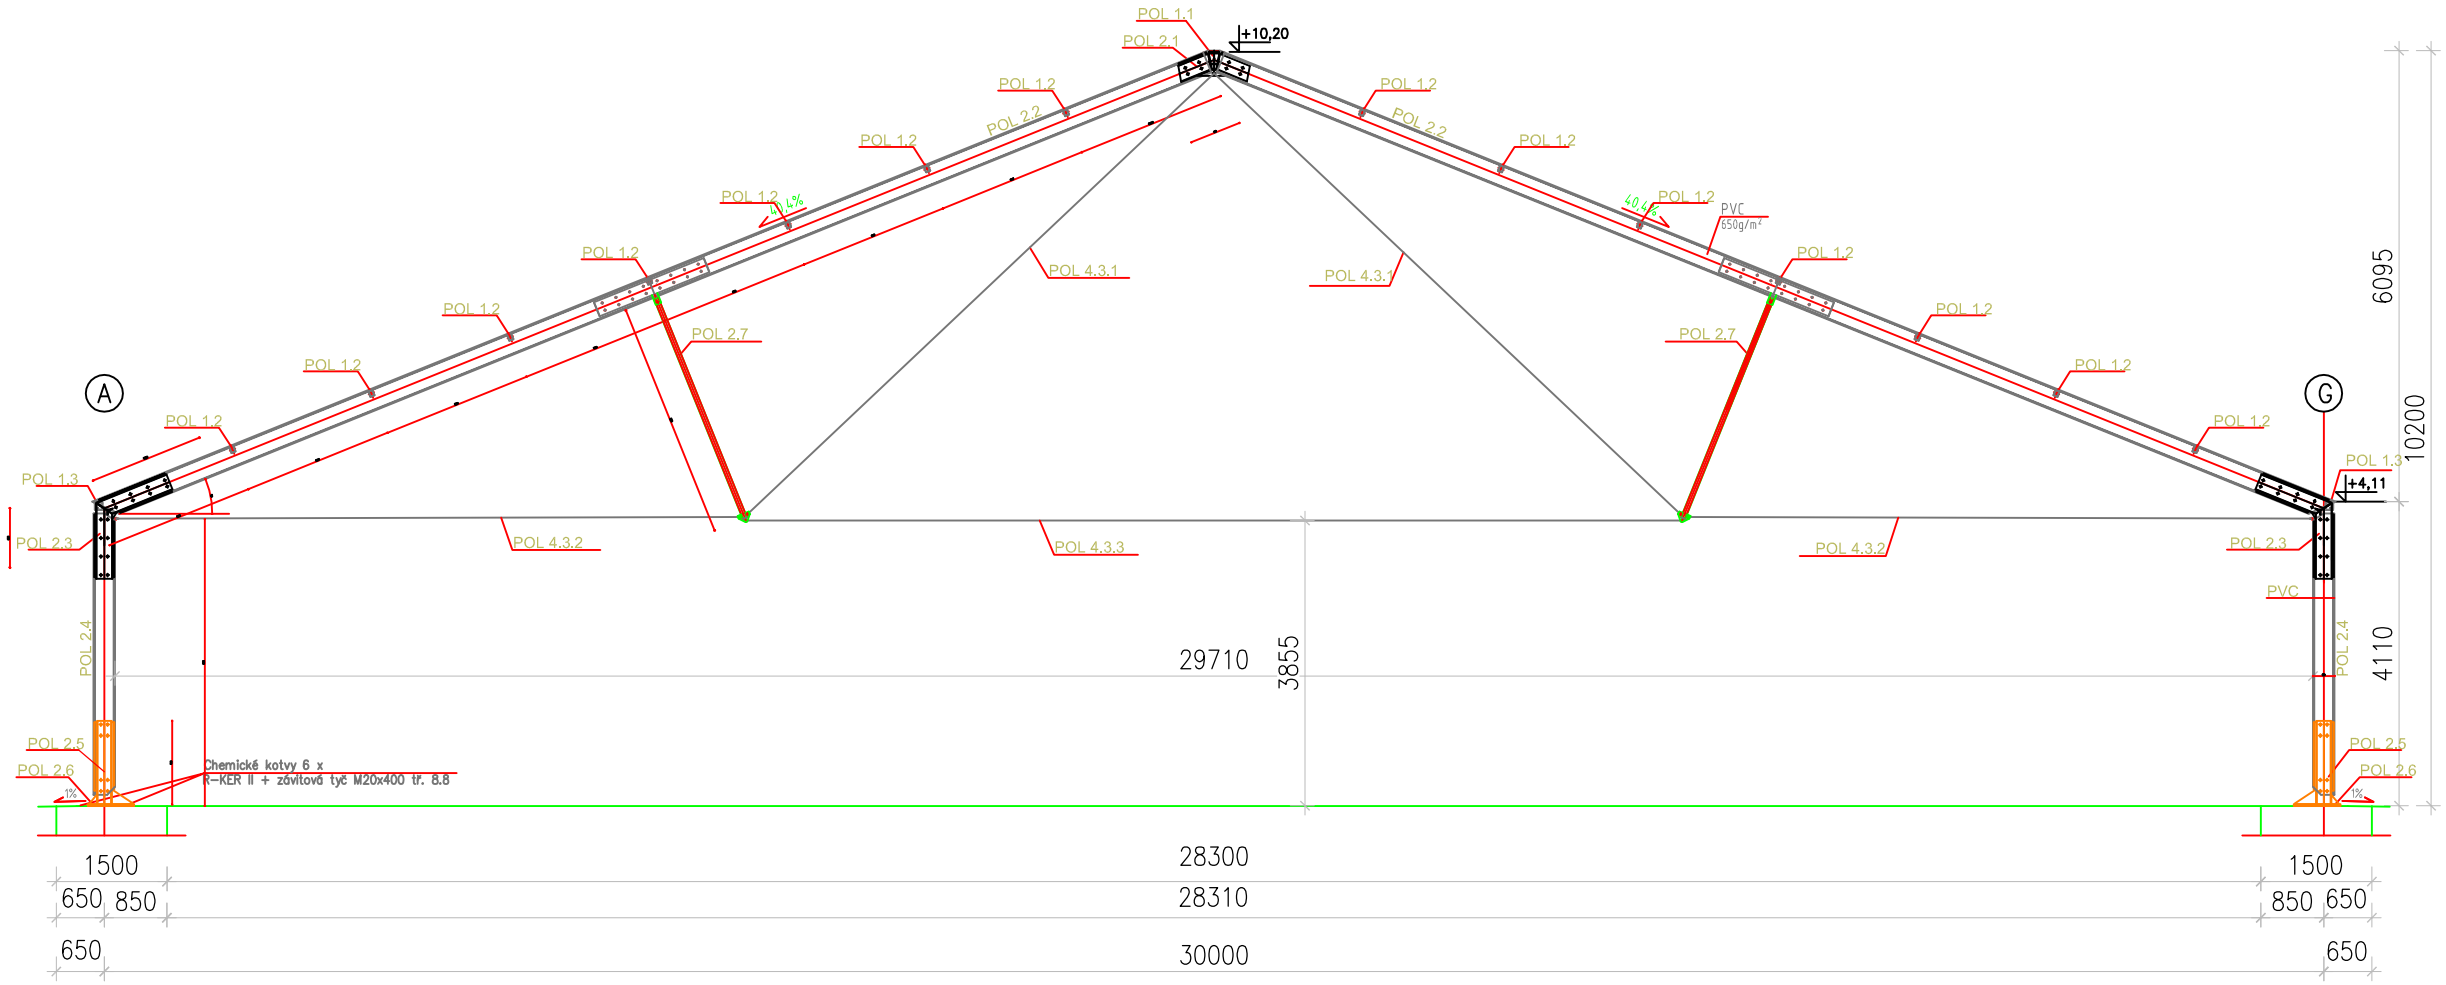

SEZNAM KONSTRUKČNÍCH POLOŽEK

POL 1 VAZNICE
- POL 1.1 Vaznice hřebenová 80x80x6mm, Hliník EN-AW 6005T6
- POL 1.2 Vaznice středová 130x67,5x3mm, Hliník EN-AW 6005T6
- POL 1.3 Vaznice okapní 105x105x3mm, Hliník EN-AW 6005T6

POL 2 RÁM OPAKOVATELNÝ
- POL 2.1 Vsázka ocelová hřebenová 200x120x5mm, Ocel S355J2H
- POL 2.2 Zástrčka 260x132x4/6mm, Hliník EN-AW 6005T6
- POL 2.3 Vsázka ocelová okapní 200x120x5mm, Ocel S355J2H
- POL 2.4 Sloup 260x132x4/6mm, Hliník EN-AW 6005 T6
- POL 2.5 Vsázka ocelová 200x120x5mm, Ocel S355J2H
- POL 2.6 Legovaný plech 650x400x15, Ocel S355J2H
- POL 2.7 Trám napínací, Ocel S235JRH

POL 3 RÁM VRCHOLOVÝ
- POL 3.1 Sloup vrcholový 260x132x4/6mm, Hliník EN-AW 6005T6
- POL 3.2 Zástrčka 260x132x4/6mm, Hliník EN-AW 6005T6
- POL 3.3 Sloup vrcholový 230x110x3, Hliník EN-AW 6005T6
- POL 3.4 Sloup vrcholový 256x130x3/4mm, Hliník EN-AW 6005T6
- POL 3.5 Trám vrcholový 105x105x3mm, Hliník EN-AW 6005T6

POL 4 KONCENTRACE
- POL. 4.1.1 Linie napínače hora
- POL. 4.1.2 Linie napínače spodek
- POL. 4.1.3 Táhlo napínačů
- POL. 4.2.1-4.2.2 Koncentrace střešní příční
- POL. 4.3.1-4.3.2 Vertikální koncentrace podélné boční stěny

POL 5 DOPLŇKOVÉ PRVKY
- POL 5.1 Sloup 100x100x4mm, Ocel S235JRH
- POL 5.2 Trám vrcholový 100x100x4mm, Ocel S235JRH
- POL 5.3 Trám vrcholový 80x80x3mm, Ocel S235JRH
- POL 5.4 Sloup, Ocel S355J2H
- POL 5.5 Trám, Ocel S355J2H

Schéma základny ukazuje viditelné hlavy kotevních prvků s rozměry přizpůsobenými potřebám kotvení pomocí chemických kolíků. Hloubka kotvení musí být přizpůsobena místní zóně mrazu. Třída pro konstrukční beton: nesmí být menší než C20/25

Koncentrace - WS6x36+PP, podle EN 12385-4
průřezy jsou vybírány individuálně podle velikosti působících sil. Atesty jsou v archivu dodavatele haly
PROTAN ELMARK

Střecha - polyesterový materiál povrstvený pvc
Bočnice - polyesterový materiál povrstvený pvc
Barvy:
Střecha - bílá barva
Stěny - bílá barva

Materiály:
Hliník EN-AW 6005T6
Ocel S235JRH
Ocel S355J2H

BEZE ZMĚN

PROTAN ELMARK

... ± 0,000 = ÚROVEŇ PODLAHY 1.NP

Stupeň projektové dokumentace:

DOKUMENTACE SKUTEČNÉHO PROVEDENÍ STAVBY

Nositel úkolu	Projektant. profese	Vypracoval
ING. DVORSKÝ VÍTĚZSLAV	Bc. Michal Staněk	Bc. Michal Staněk

Investor stavby:	Statutární město Opava
Místo stavby:	parc.č. 1959/19, k.ú. Opava – Předměstí

Název zakázky:

Zimní stadion - náhradní ledová plocha Opava

Výkres: ŘEZ STANU

Projektant stavby:

DaF–PROJEKTs.r.o.
Hornopolní 131/12
702 00 Ostrava–
–Moravská Ostrava
tel: 605 297 445
605 297 446
dvorsky@daf–projekt.cz
lancova@daf–projekt.cz

Datum	SRPEN 2023
Č. zakázky	285/22
Měřítko	1:100
Č. výkresu	Paré č.
D 03	