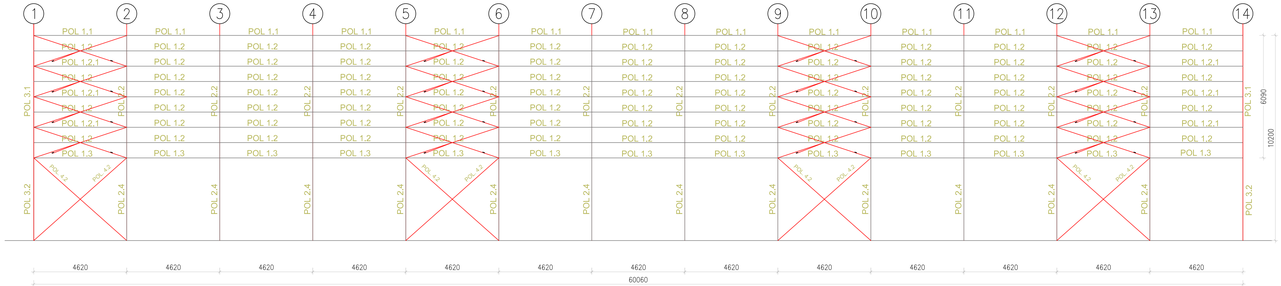

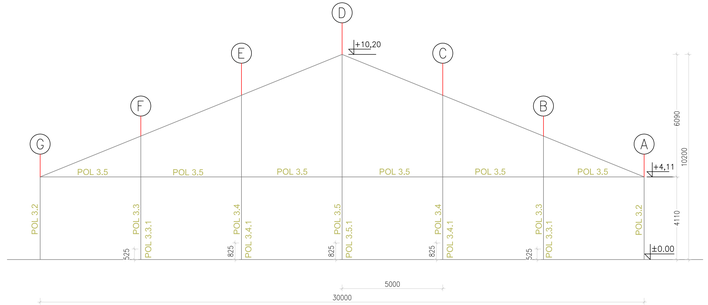

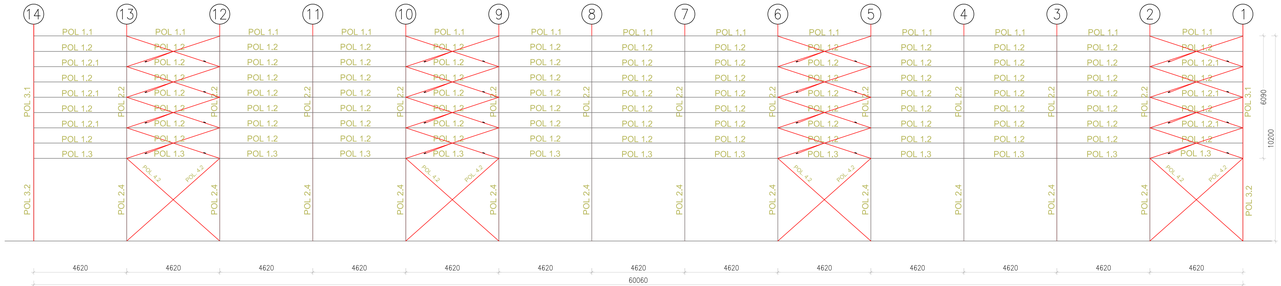

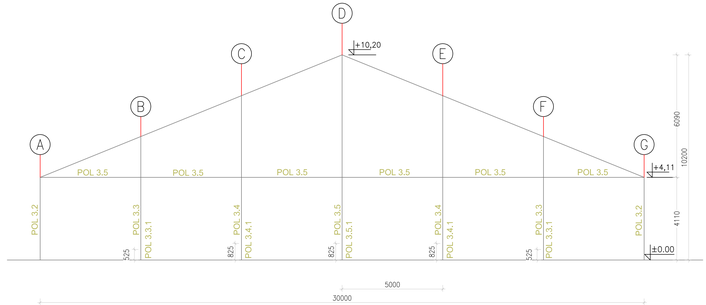

SEZNAM KONSTRUKČNÍCH POLOŽEK

POL 1 VAZNICE
POL 1,1 Vaznice hřbetenová 80x80x5mm, Hliník EN-AW 6005T6
POL 1,2 Vaznice středová 130x67,5x3mm, Hliník EN-AW 6005T6
POL 1,3 Vaznice okapní 105x105x3mm, Hliník EN-AW 6005T6

POL 2 RÁM OPAKOVATELNÝ
POL 2,1 Vazba ocelová hřbetenová 200x120x6mm, Ocel S355J2H
POL 2,2 Zatěrka 260x132x40mm, Hliník EN-AW 6005T6
POL 2,3 Vazba ocelová okapní 200x120x6mm, Ocel S355J2H
POL 2,4 Sloup ocelový 200x120x6mm, Hliník EN-AW 6005 T6
POL 2,5 Vazba ocelová 105x120x6mm, Ocel S355J2H
POL 2,6 Legovaný plech 650x400x15, Ocel S355J2H
POL 2,7 Trám napínací, Ocel S235JRH

POL 3 RÁM VRCHOLOVÝ
POL 3,1 Sloup vrcholový 260x132x40mm, Hliník EN-AW 6005T6
POL 3,2 Zatěrka 260x132x40mm, Hliník EN-AW 6005T6
POL 3,3 Sloup vrcholový 230x130x3, Hliník EN-AW 6005T6
POL 3,4 Sloup vrcholový 260x130x3/4mm, Hliník EN-AW 6005T6
POL 3,5 Trám vrcholový 105x105x3mm, Hliník EN-AW 6005T6

POL 4 KONCENTRACE
POL 4,1,1 Lávka napínače hora
POL 4,1,2 Lávka napínače spodek
POL 4,1,3 Tahlo napínačů
POL 4,2,1,4,2,2 Koncentrace střešní přídvi
POL 4,3,1,4,3,2 Vedlejší koncentrace podélné boční stěny

POL 5 DOPLŇKOVÉ PRVKY
POL 5,1 Sloup 100x100x4mm, Ocel S235JRH
POL 5,2 Trám vrcholový 100x100x4mm, Ocel S235JRH
POL 5,3 Trám vrcholový 80x80x3mm, Ocel S235JRH
POL 5,4 Sloup, Ocel S355J2H
POL 5,5 Trám, Ocel S355J2H

Schéma základny ukazuje středění hlavy kotevních prvků a rozměry připočitatelných potřebám kotvení pomocí zhertelných trubek. Hloubka kotvení musí být přizpůsobena místní zimě mrazu. Třída pro konstrukční beton: nesmí být menší než C20/25

Koncentrace - W50x364+PP, podle EN 12385-4
prvky jsou vybírány individuálně podle velikosti plovákových sil. Atesty jsou v archivu dodavatele haly PROTAN ELMARK

Střecha - polyesterový materiál povrstvený pvc
Stěna - polyesterový materiál povrstvený pvc
Barva:
Střecha - bílá barva
Stěny - bílá barva

Materiály:
Hliník EN-AW 6005T6
Ocel S235JRH
Ocel S355J2H

Změny oproti DSP

– posunutí závětrovacích křížů mezi osy 12 a 13

PROTAN ELMARK

± 0.000 = ÚROVEŇ PODLAHY 1.NP

Stupeň projektové dokumentace: **DOKUMENTACE SKUTEČNÉHO PROVEDENÍ STAVBY**	Projektant stavby: DOT – PROJEKTY, Ing. Dvořák CSc. Ing. Dvořák Ph.D. 702 00 Ostrava – Mariánské Hory tel: 605 297 445 605 257 446 dvorak@dot-projekt.cz kocurek@dot-projekt.cz
Nositel úkolu: ING. DVOŘÁK PETR, CSc.	Projektant. profese: Bc. Michal Staněk
	Vypracoval: Bc. Michal Staněk
Investor stavby: Statutární město Opava	
Místo stavby: parc.č. 1959/19, k.ú. Opava – Předměstí	Datum: SRPEN. 2023
Název zakázky: **Zimní stadion - náhradní ledová plocha Opava**	Č. zakázky: 285/22
	Měřítko: 1:100
Výkres: ROZMÍSTĚNÍ PRVKŮ STĚN	Č. výkresu: D 05
	Počet č.: